


設置場所	器具名	記号(参考品番)	仕様	数量
厨房	洗滌機	VL-S10 (L-221)	木石製入,TS124R+2 排水金具,バフワシ付,扉止メ器具,適合水栓(TKJ30X)	1
	食器洗	(15-119 F-4)	363x608x51 (樹脂製)	1
	レバー式 自動排水栓	T30ARQ13	水栓	6
			洗剤	6
	自在水栓	Z0-F5 (T-32AR-20)	水栓,陶器ハーフA	2
	自在水栓	Z0-F5 (T-32AR-20)	水栓,陶器ハーフA	2
	水栓付	SGP(B165AX)1,3H,内扉取付金具,中に配管付		5
	ボールバルブ	BV-2015K1		2
	異径水栓	13-F51T-32AR-131	陶器,陶器ハンドル	1
	磁器製陶器水栓	13-F61T-200BS-131		1
その他陶器水栓	VL-G30 (L-230)	磁器製水栓 (水栓,適合水栓) TLEL50A,水栓メッキTS126AR,319-7	1	
調理室	洗滌機	VL-S10 (L-221)	木石製入,TS126R+2 排水金具,バフワシ付,扉止メ器具,適合水栓 TKJ30X	1
	レバー式 自動排水栓	T30ARQ13	水栓1,洗剤1	2
	流水型水栓	13-F2A (T133AS-13)		1
	磁器製陶器水栓	13-F61T-200BS-131		1

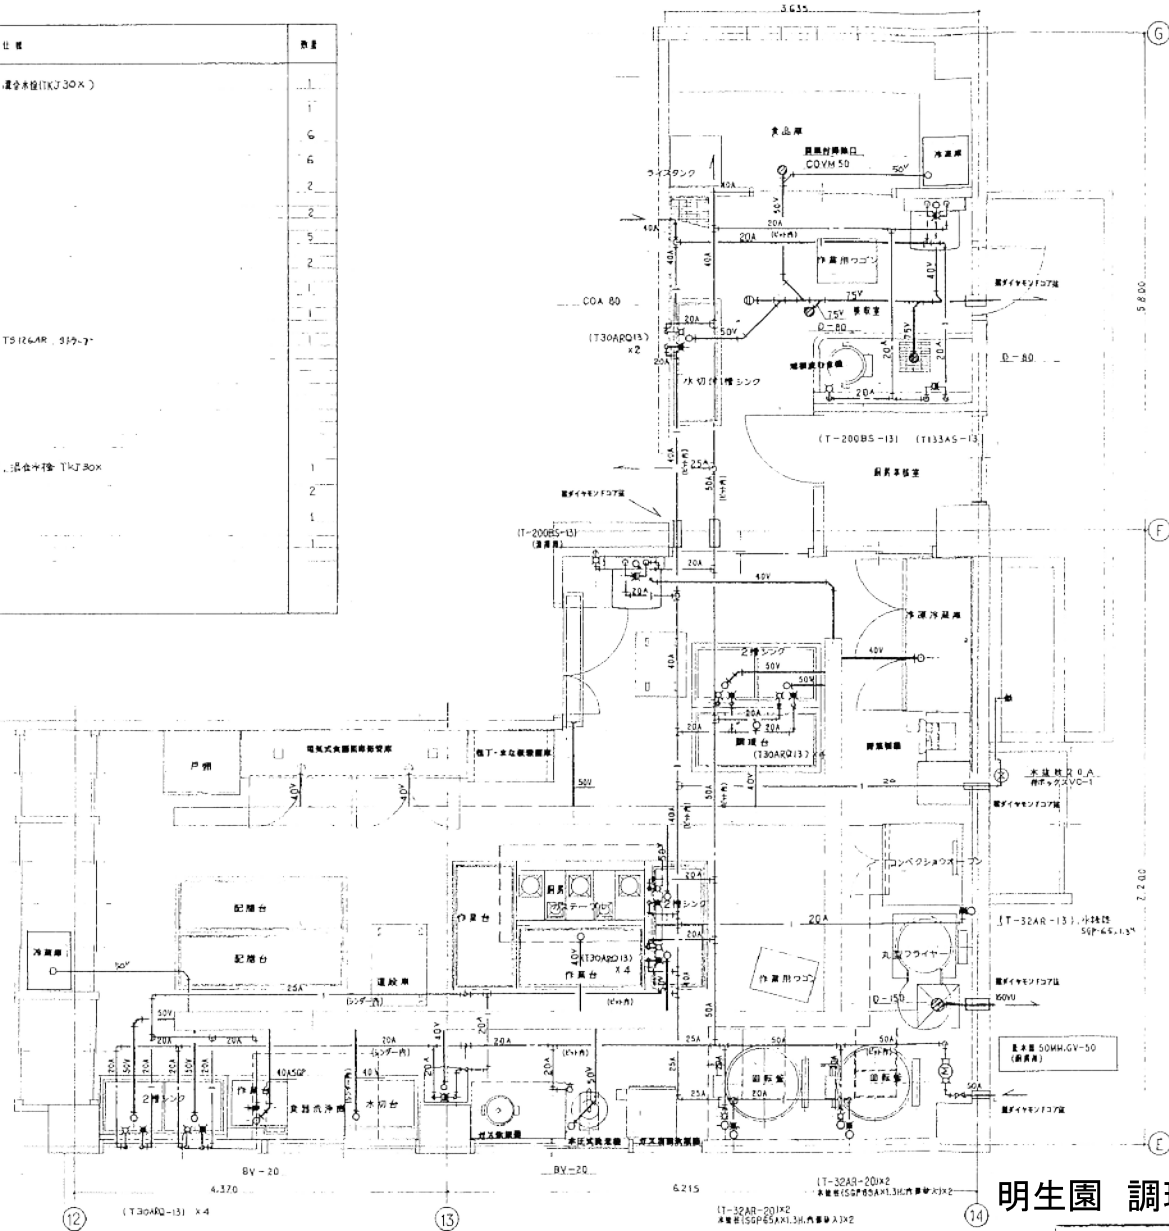

明生園 調理室配置図

明生園ディサービスセンター新築に伴う衛生設備工事
竣工図 平成8年12月 東工業株式会社

厨所詳細図 S=1/30
第二工書

※本工事は、第二工書分を行つ。

工事者	東工業株式会社
監理者	西島建設株式会社
年月日	13日
東工業株式会社	

厨房機器一覧表 明生園調理室機器表

品名	メーカー	型式	仕様				数量
			間口	奥行	高さ	その他	
冷蔵庫	Fukushima	YRC-120RE2-R	1,160	800	600		1
ドアタイプ食器洗浄機	ホシザキ	JWE-680B-HP	640	655	1,432	三相200V	1
球根皮むき器	アイホー	P-46	535	540	840	1回投入量:13kg-15kg 所要時間:2min 外装ステンレス	1
水切り付1槽背立シンク	アイホー	PS1-156D	1,500	600	850	PS1-156ドライ仕様 シンク深さ260mm スノコ付	1
2槽シンク	アイホー	S2-157D	1,500	750	850	S2-157ドライ仕様 シンク深さ260mm スノコ付	2
調理台	アイホー	TKD-157D	1,500	750	850	下部戸棚(引違戸)TK-157ドライ仕様 上部溝50mm	1
調理台	アイホー	TKD-157D	1,500	750	850	下部戸棚(引違戸)ドライ仕様 排水ストレーナ 上部溝50mm	2
野菜切設置台	アイホー	TK-65P	600	500	600	TK-65Pの特注仕様	1
野菜切機	アイホー	VC-4	360	645	465		1
ガス自動炊飯器	コメットカトウ	CRA-100N	748	707	1,200	14kg タイマー付	1
炊飯台	アイホー	TKD-1165	1,100	750	1,600	TKD-1165の特注 上部ラック 下部戸棚付(観音開戸)	1
2槽シンク洗浄機用作業台	アイホー	S2-157 TK-77	2,200	750	900	ドライ仕様 シンク右280mm シンク左260mm	1
洗浄機用水切台	アイホー	PTK-85PD	850	750	850	PTK-85P ドライ仕様	1
配膳台	アイホー	TKD-265D	2,000	650	800	TKD-265ドライ仕様 下部戸棚付(引違戸) 上部溝20mm	2
戸棚	アイホー	DS-97	900	750	1,800	DS-97特注 観音開戸 上下段	1
パンラック	アイホー	PL-162	1,000	600	1,850	PL-162特注 2段式	1
ガステーブル	アイホー	MGT-157CS	1,500	750	800		1
廊下用運搬車	アイホー	L2-96	960	660	800		2
移動式水切台	アイホー	PTK-67MPD	750	600	800	PTK-67MP ドライ仕様	2
ざる受台(角型)	アイホー	(特注)	450	450	450	移動式調理台 ドライ仕様(排水口なし・キャスター付)	1
ざる受台(丸型)	アイホー		550		580	ドライ仕様 キャスター付	1
蒸し板	アイホー					ステンレス 80L釜用	1
移動式調理台	アイホー	TK-56MP	500	600	700	キャスター付 ステンレス	1
マジックス	エフエムアイ	RM-5000F	270	210	370	みじん切り用	1
冷凍冷蔵庫	Fukushima	URD-62-PMTA	1,750	1,920	800		1
ガス回転釜	桐山	KGDS-15	1,350	800	1,580	ドライ仕様 50L	1
ガス回転釜	桐山	KGDS-20	1,305	850	1,635	ドライ仕様 80L	1
電気式食器消毒保管庫	フジマック	FEDA30	2,750	1,850	520	カゴが30個入るタイプ	1
ソリッドエレクターシェルフ	エレクター	MSS-1220-1590	1,213	461	1,587	4段式	1
作業用カート	エレクター	WTIA-S	760	460	800		1
作業用カート	エレクター	UTSI-S	760	460	800		1
配膳車	エレクター	HNF-21D	1,175	515	1,570		1
ガスコンベクションオープン	コメットカトウ	GT10W	900	940	1,580	固定棚式 棚板5枚付	1
ライスタンク(米びつ)	新日本厨機	KS-120	600	600	1,250	容量120kg(計量器なし)	1
ガス丸形フライヤー	新日本厨機	FGI-75	750	750	800	油量 28L	1
水圧式洗米機	新日本厨機	RW0-38	380		700	14kg	1
ガス炊飯器	新日本厨機	RR-30SI	451	421	400	5kg炊(リンナイ製)	1
包丁・まな板殺菌庫	新日本厨機	DS-I14B	850	600	1,430		1
自動秤	新日本厨機					30kg 自動上皿(大和秤製)	1
時計(大)	新日本厨機		300			防塵防湿型(セイコー製)	2
時計(小)	新日本厨機					防塵防湿型(セイコー製)	1
ポリ容器台車	新日本厨機		450				1
二重中蓋式保温食缶	新日本厨機		320		290	外ステン 内アルミ	4
検食保存用冷凍庫	サンデン	SH-280X	901	660	883	276L 単相100V	1